


park. 26.dubna

973

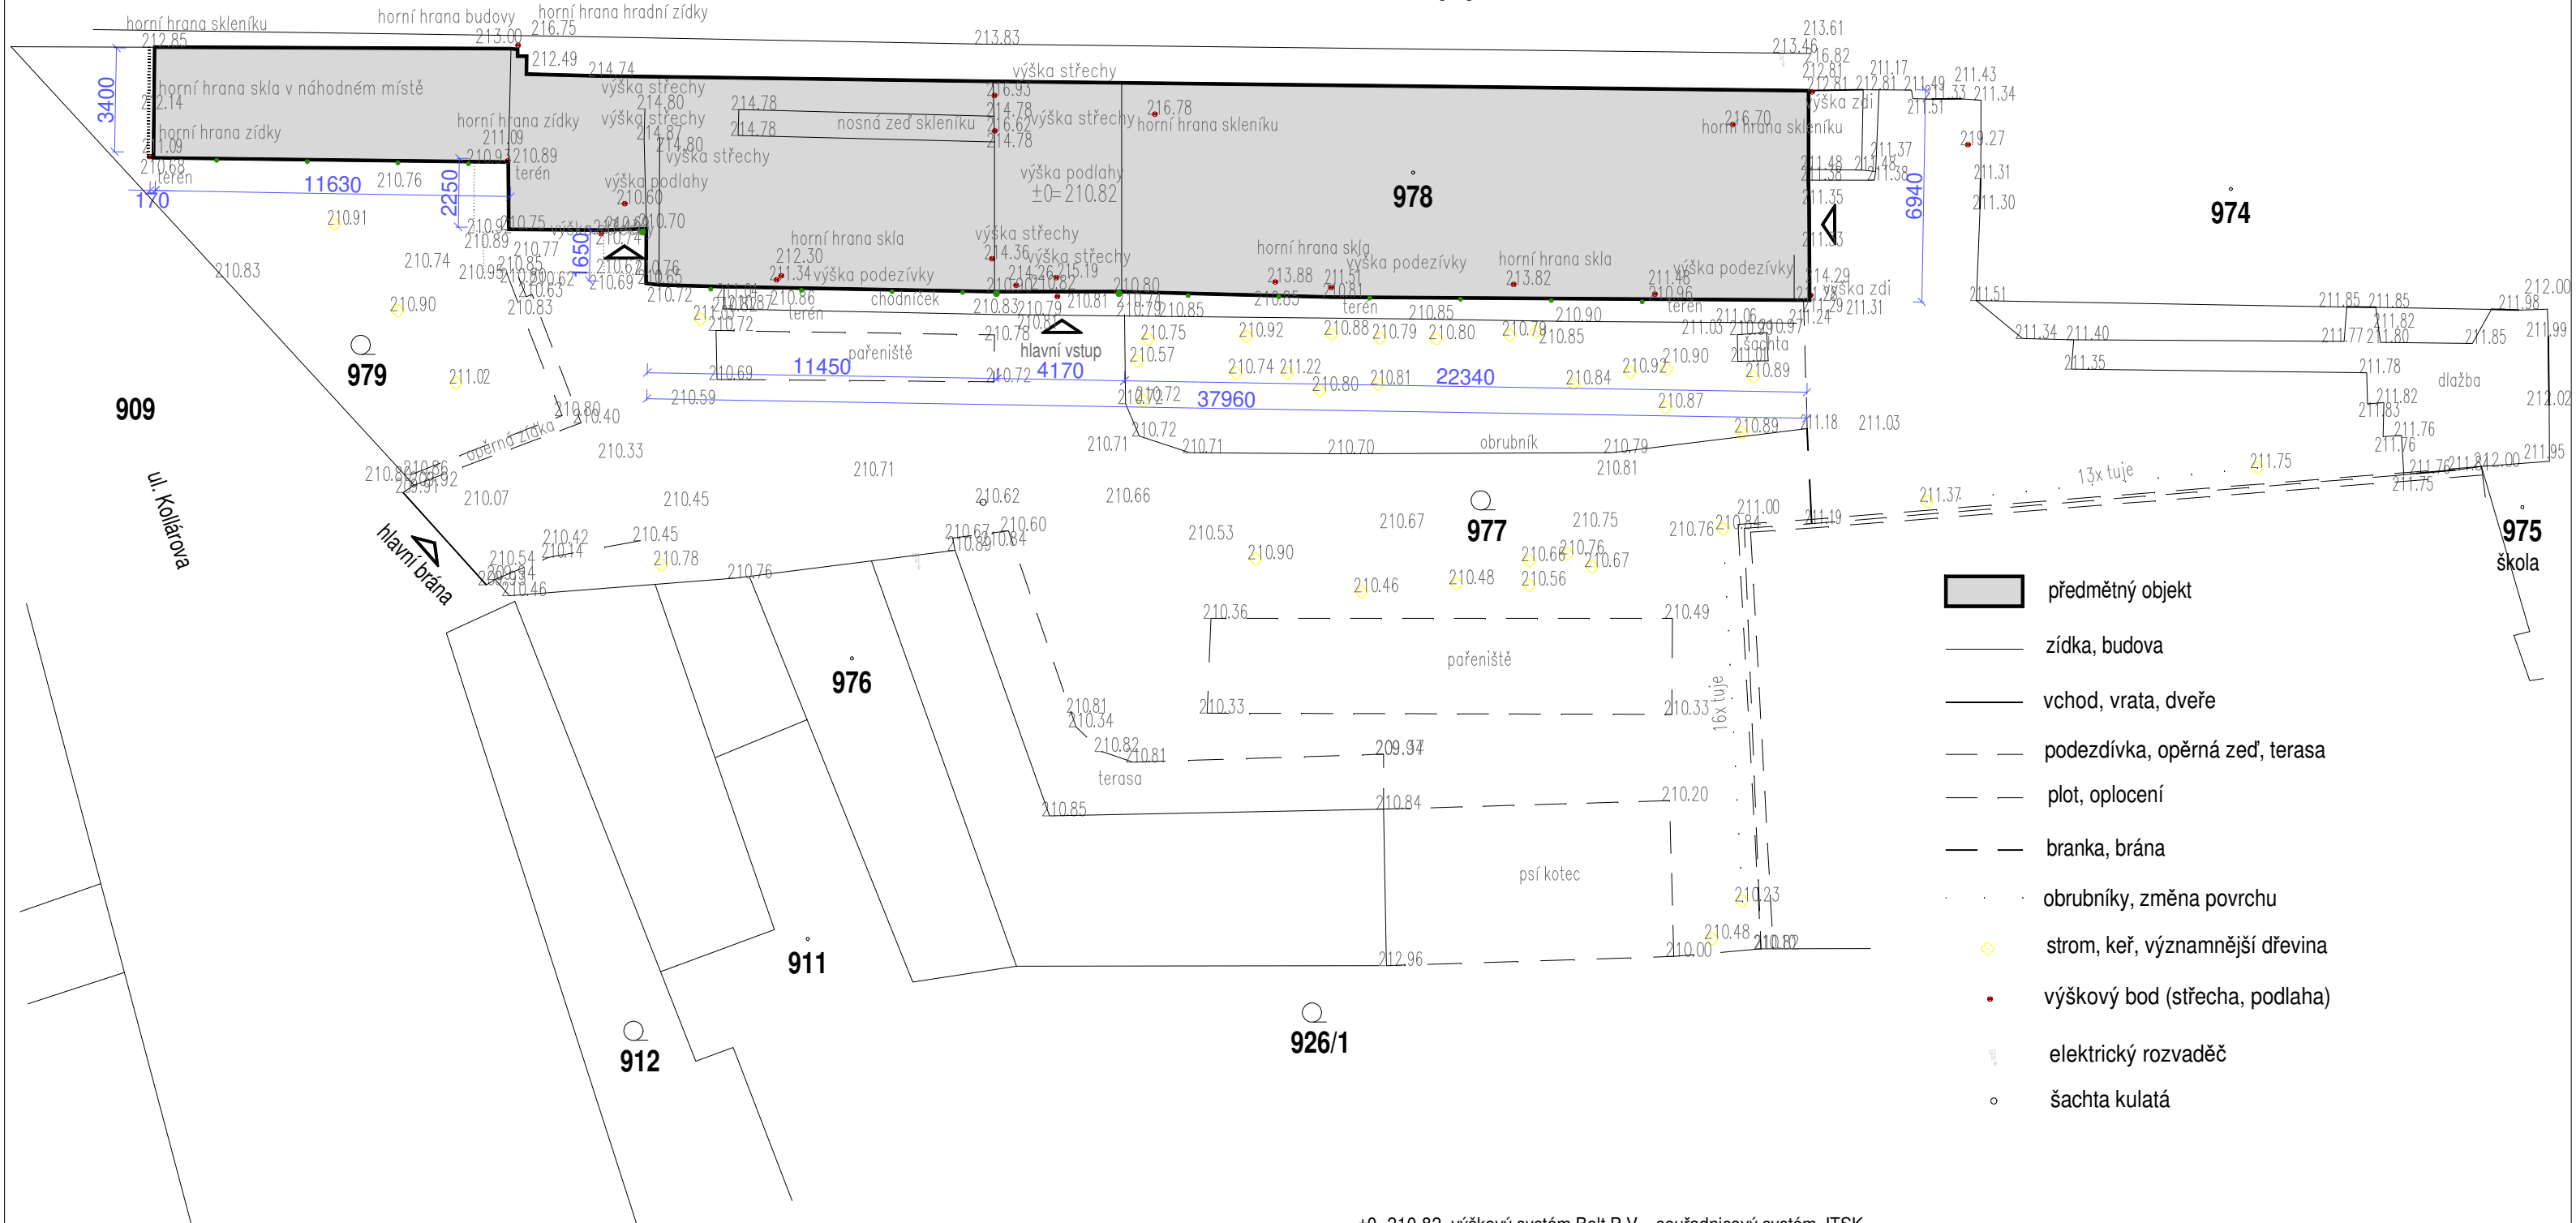

- předmětný objekt
- zídka, budova
- vchod, vrata, dveře
- podezdívka, opěrná zeď, terasa
- plot, oplocení
- branka, brána
- obrubníky, změna povrchu
- strom, keř, významnější dřevina
- výškový bod (střeška, podlaha)
- elektrický rozvaděč
- šachta kulatá

±0=210.82 výškový systém Balt P.V., souřadnicový systém JTSK

SOUŘADNICOVÝ SYSTÉM JTSK

VÝŠKOVÝ SYSTÉM BpV

MĚŘIL :	Šedý Jindřich	ZODPOVĚDNÝ PRACOVNÍK :	Jindřich Šedý
ZPRACOVAL :	Šedý Jindřich		
OBJEDNATEL :	OMNIA projekt s.r.o., Vídeňská 127, Brno		
Slavkov u Brna skleníky zámek Slavkov u Brna			
ZAMĚŘENÍ SKUTEČNÉHO PROVEDENÍ STAVBY			
	OKRES	Vyškov	
	KAT. ÚZEMÍ	Slavkov u Brna	
	DATUM	5.9.2018	
	ZAKÁZKA Č.	165/2018	
		1:150	

VED. PROJEKTANT : ING. VÍTEK TICHÝ	PROJEKTANT : ING. VÍTEK TICHÝ ING. ARCH. ZDENĚK PŘIBYL	VYPRACOVAL : ING. ARCH. ZDENĚK PŘIBYL	 projekční a inženýrská kancelář	
INVESTOR : Město Slavkov, Palackého nám. 6 , 684 01 Slavkov u Brna			PROJEKČNÍ STUPEŇ : Dokumentace ke stavebnímu povolení (DSP)	ČÍSLO PARÉ :
Revitalizace zámeckých skleníků na p.č. 978 k.u. Slavkov u Brna			DATUM : 12/2018	
			SPECIALIZACE : STAVEBNÍ ČÁST	
			Č. ZAKÁZKY : S/24-18	
Koordinační situace			MEŘÍTKO : 1:200	ČÍSLO VÝKRESU : C 02